
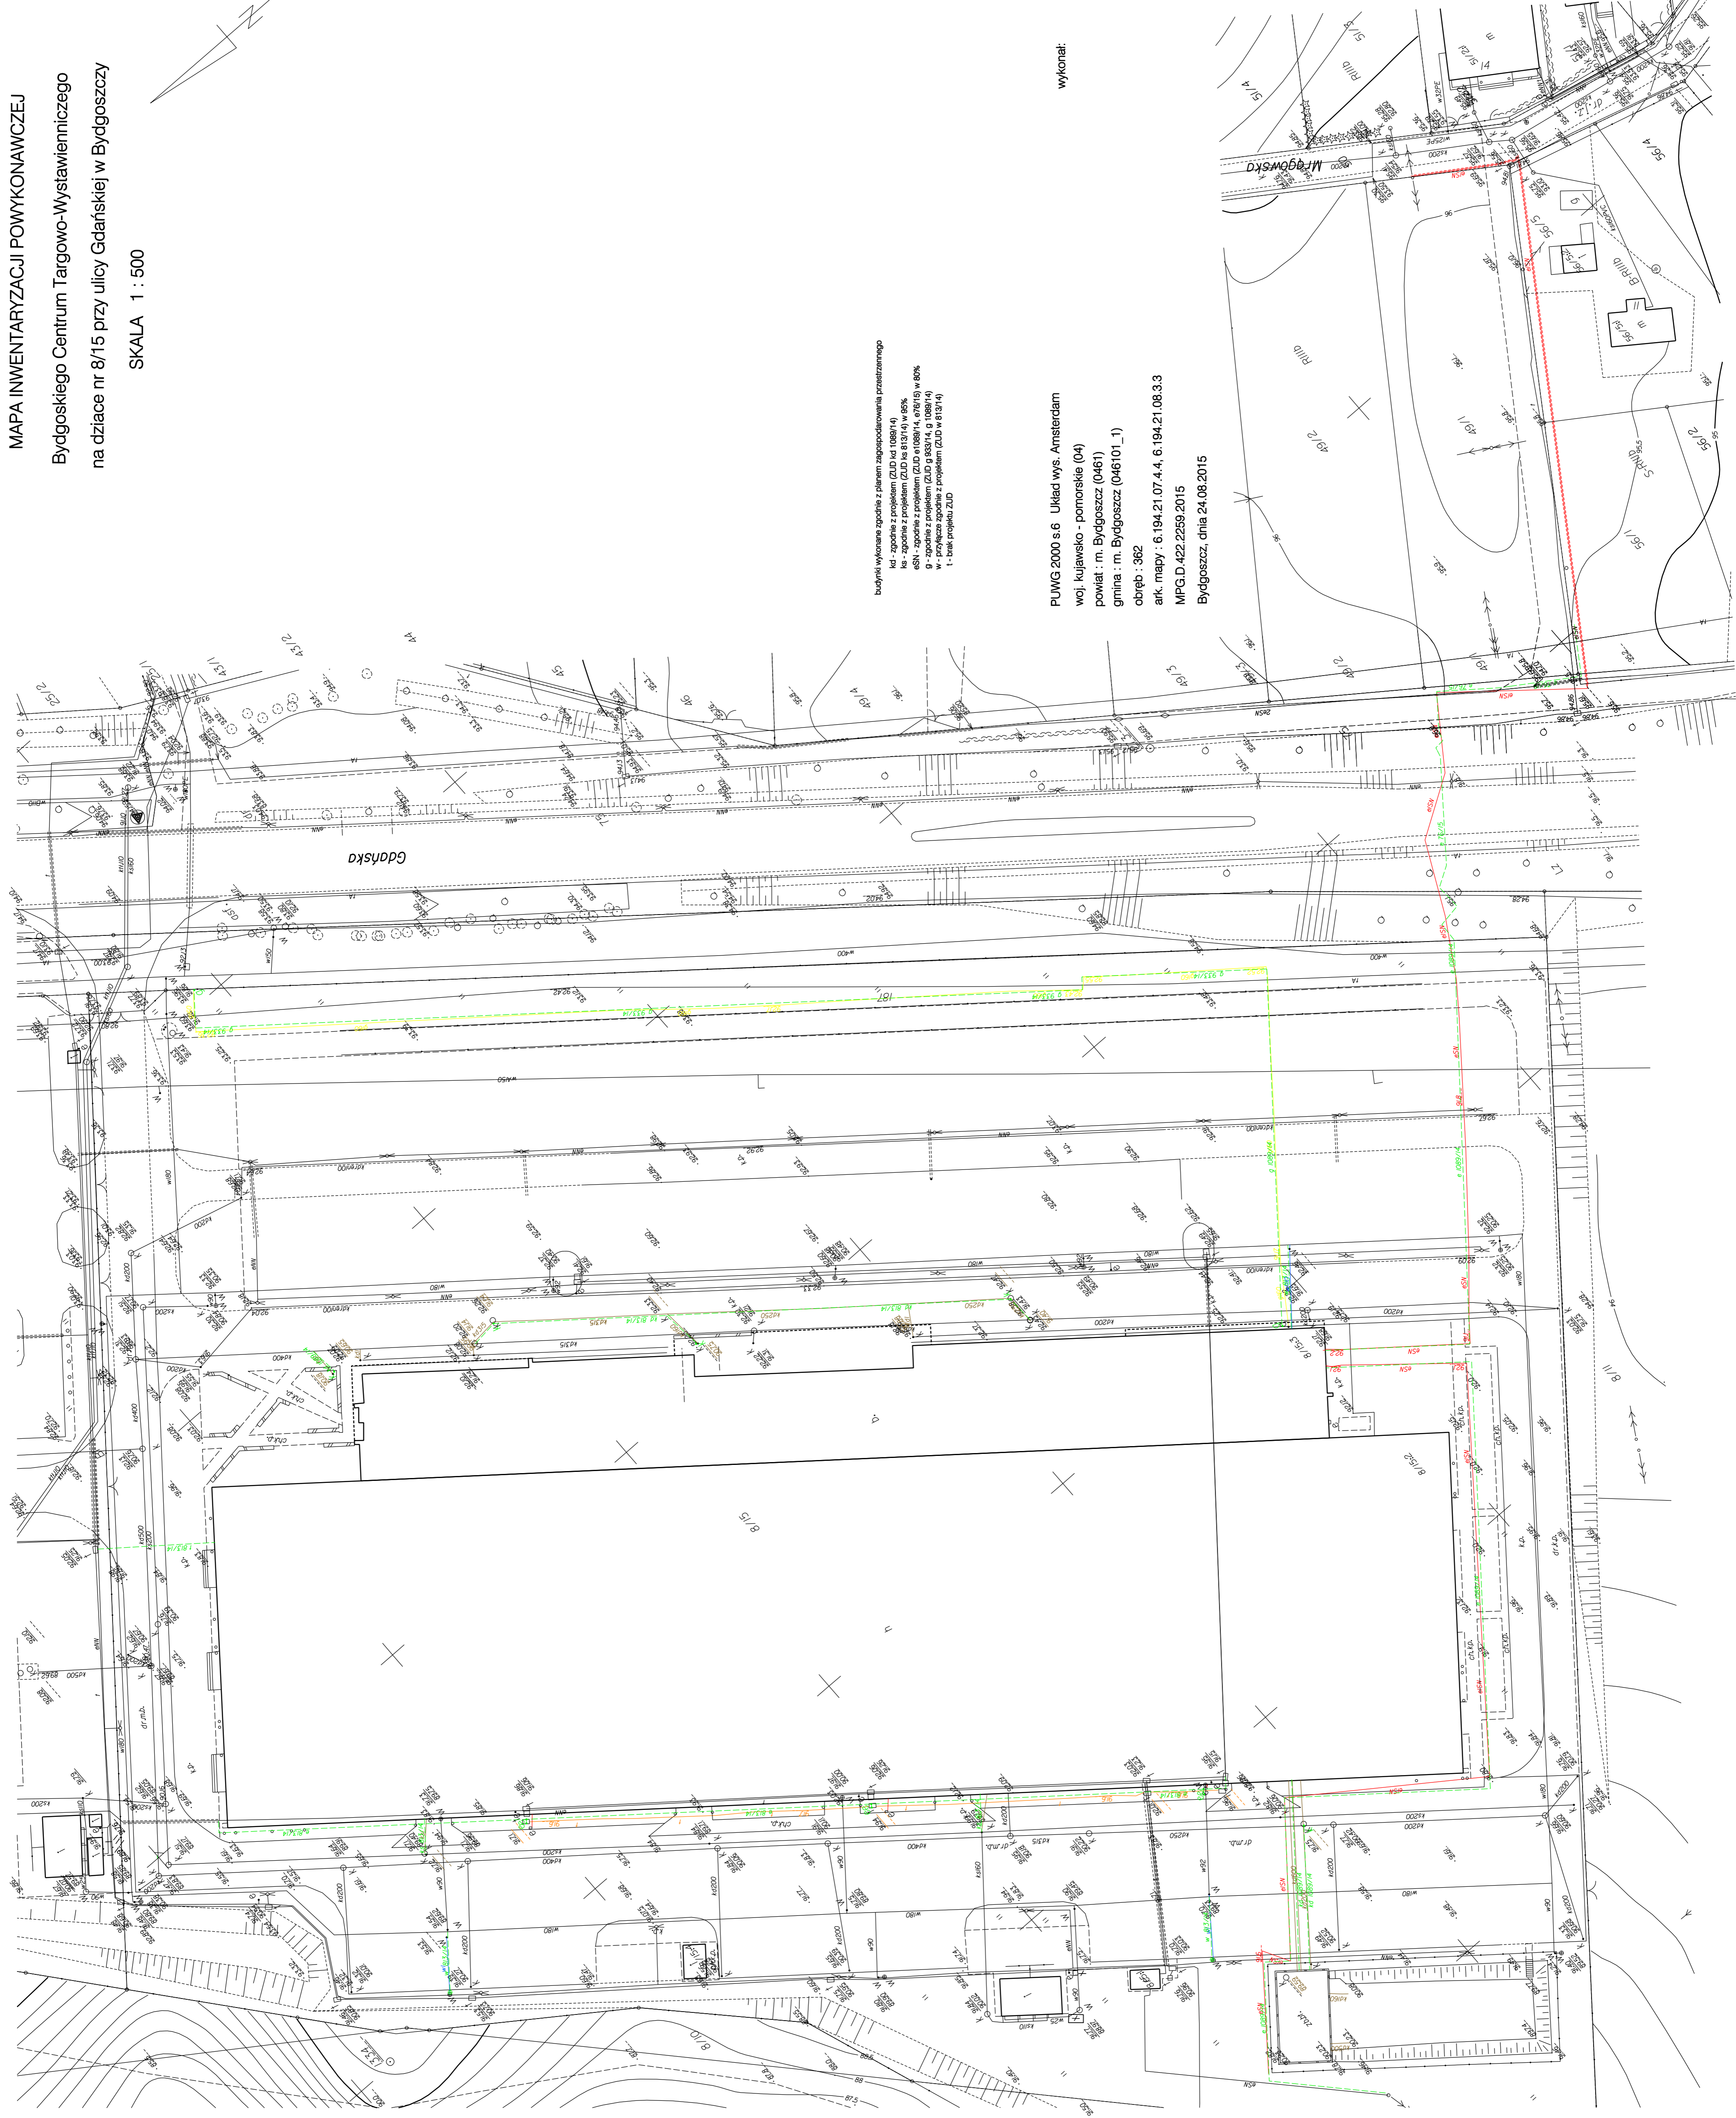


MAPA INWENTARYZACJI POWYKONAWCZEJ
Bydgoskiego Centrum Targowo-Wystawienniczego
na działce nr 8/15 przy ulicy Gdańskiej w Bydgoszczy

SKALA 1 : 500

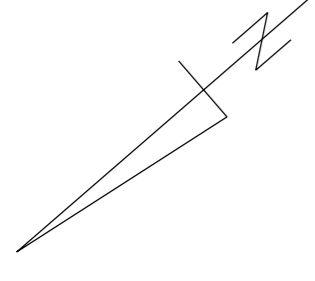

budynki wykonane zgodnie z planem zagospodarowania przestrzennego
kd - zgodnie z projektem ZLID 108/14
ks - zgodnie z projektem ZLID 108/14 w 50%
ekn - zgodnie z projektem ZLID 108/14, 07/013 w 80%
07/013 - zgodnie z projektem ZLID 108/14, 07/013 w 80%
w - przynajmniej zgodnie z projektem ZLID w 81/14
1 - bieżący projekt ZLID

Wykonano:
PUMG 2000 s.6 Układ wys. Amsterdam
woj. kujawsko - pomorskie (04)
powiat : m. Bydgoszcz (0461)
gmina : m. Bydgoszcz (046101_1)
obręb : 362
ark. mapy : 6.194.21.07.4.4, 6.194.21.08.3.3
MPG.D.422.2259.2015
Bydgoszcz, dnia 24.08.2015

