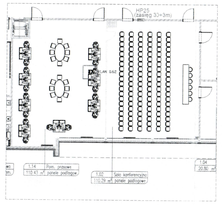

Legenda	
Gn X.Y	Gniazdo LAN sieci ethernet: x-punkt dystrybucyjny, y-kolejnosc porzadkowa
LPD-X	Lokalny punkt dystrybucyjny
KAM X.Y	Gniazdo LAN do podłączenia kamery IP systemu CCTV: x- oznacz. LPD, y-kolejnosc porzadkowa
WLAN X.Y	Gniazdo LAN do podłączenia Punktu dostepowego sieci WLAN
2xdn110	Rura kanalizacji teletechnicznej dla systemu biletowego
	Rura instalacyjna PCV 50mm

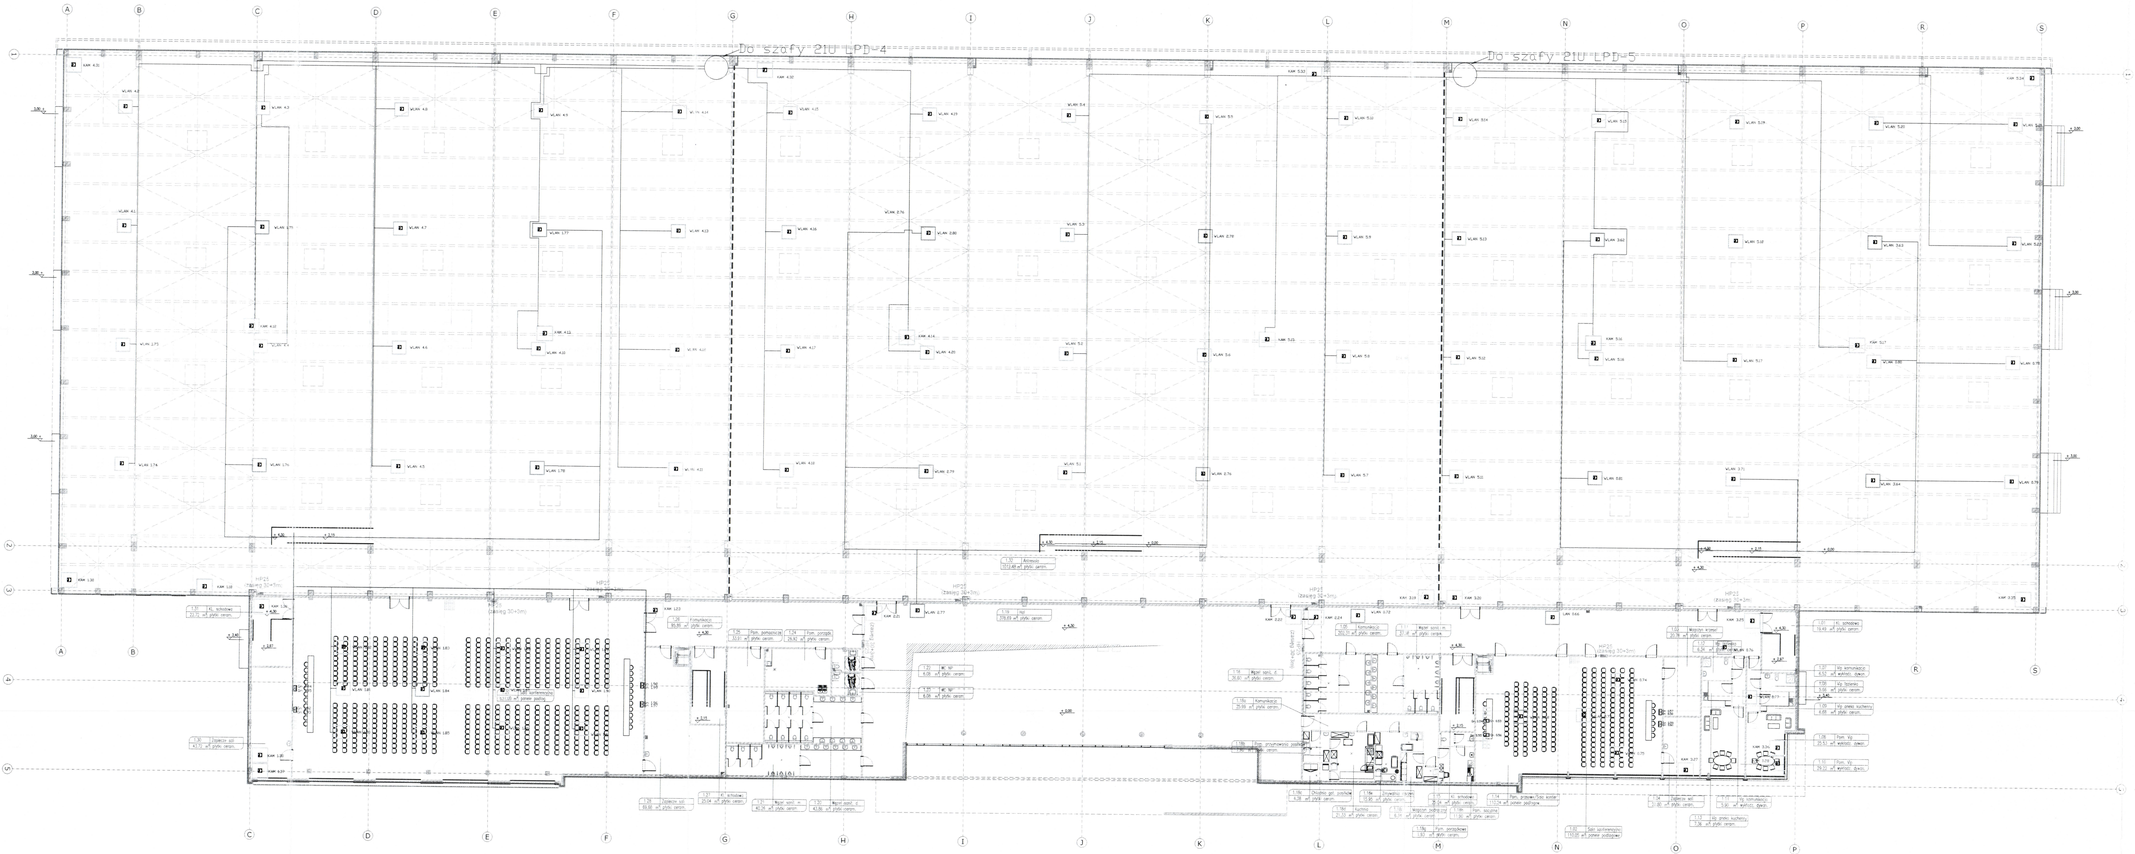

DOKUMENTACJA POWYKONAWCZA

INWESTOR
BYDGOSKI PARK PRZEMYSŁOWO - TECHNOLOGICZNY SP. Z O.O.
ul. Raczkowskiego 11
85-862 Bydgoszcz

NAZWA I ADRES INWESTYCJI
BUDOWA CENTRUM TARGOWO - WYSTAWIENNICZEGO W BYDGOSZCZY

PROGRAM REGIONALNY | WOJEWÓDZTWO POMORSKIE | UNIA EUROPEJSKA EUROPEJSKI FUNDUSZ ROZWOJU REGIONALNEGO

Projekt pn. "Budowa Bydgoskiego Centrum Targowo-Wystawienniczego w Bydgoszczy" współfinansowany ze środków Europejskiego Funduszu Rozwoju Regionalnego w ramach Regionalnego Programu Operacyjnego Województwa Pomorskiego na lata 2007 - 2013 oraz ze środków budżetu państwa

BIURO PROJEKTOWE

BRESS
Bress sp. z o.o.
60-480 POZNAŃ ul.Stodolna 2a

PROJEKTANT
mgr inż. Jadwiga Lupińska
nr upr. WKŁ/0178/PWOE/08

SPRAWDZAJĄCY
mgr inż. arch. Paweł Pomykalski
nr upr. WKŁ/0178/PWOE/08

TEMAT RYSUNKU
PROJEKT POWYKONAWCZY INSTALACJI SŁABOPRĄDOWEJ LAN- POZIOM+1

SKALA 1:200

KOD OBIEKTU	BRANŻA	ETAP	NR PROJEKTU	NR RYSUNKU	REWIZJA
CWM	POW	TELE	1290	LAN-02	A

FORMAT A2/1_825